




Przekrój A-A

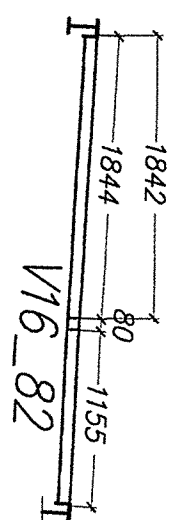

Szczegóły połączenia wymian dachowy - płatew

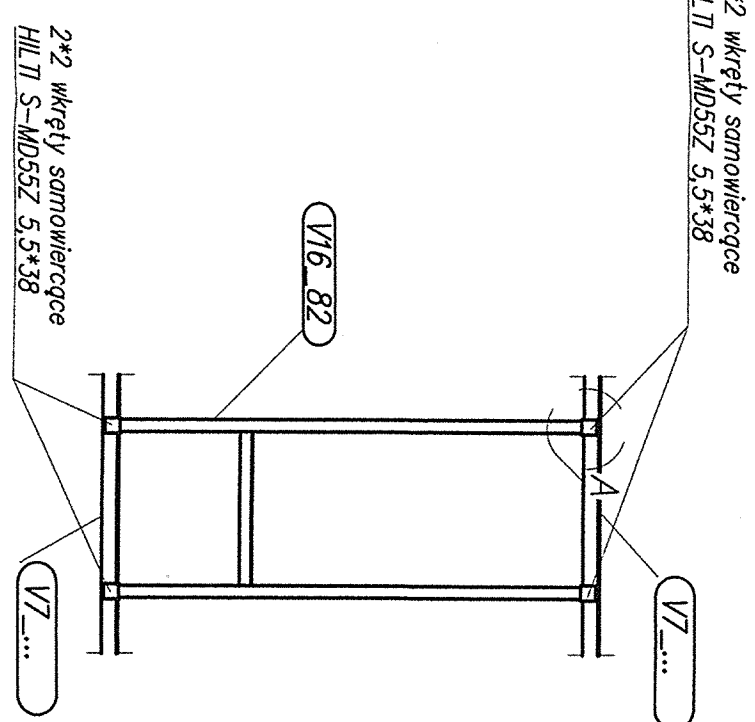

SZCZEGÓŁ A
skala 1:10

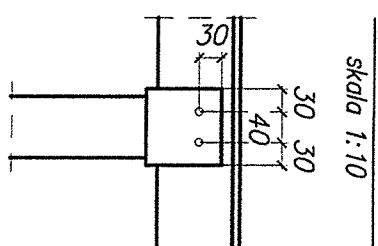

KLASA KONSTRUKCJI SPAWANEJ - 1 wg PN-87/M-69008	
--	--

KIEROWNIK BUDOWY
D. Sm
Dariusz Świech

[illegible]

Przekroje – SK 2 i 1A2	
Himpodaj Facility 1741 – 2x15 µm	
Himpodaj Topcoat 6501 – 50 µm	
RAL 7035	
Skala:	
1:50	A1
Miejsce realizacji projektu:	
Odpowiedzialny Zastępca Zarządu nadzoru budowlanego	
Opis przedmiotu zamówienia, 43–100 [wytyczna], ul. Łokietka	
KONSTRUKCJA STALOWA – OBIEKT B43.1	
Rysunek załączony	
Rzut dachu	

**DOKUMENTACJA
POWYKONAWCZA**

**DOKUMENTACJA
POWYKONAWCZA**

PRZEDSIĘBIĘSTWO PRODUKCYJNO-USŁUGOWO-HANDL.
PROMUS
RUDA ŚLĄSKA

41-709 Ruda Śląska
ul. Gen. Hollera 18a
fax. +48 32 3420602
info@promus.com.pl
www.promus.com.pl