KONSTRUKCJA GŁÓWNA
skala 1:75

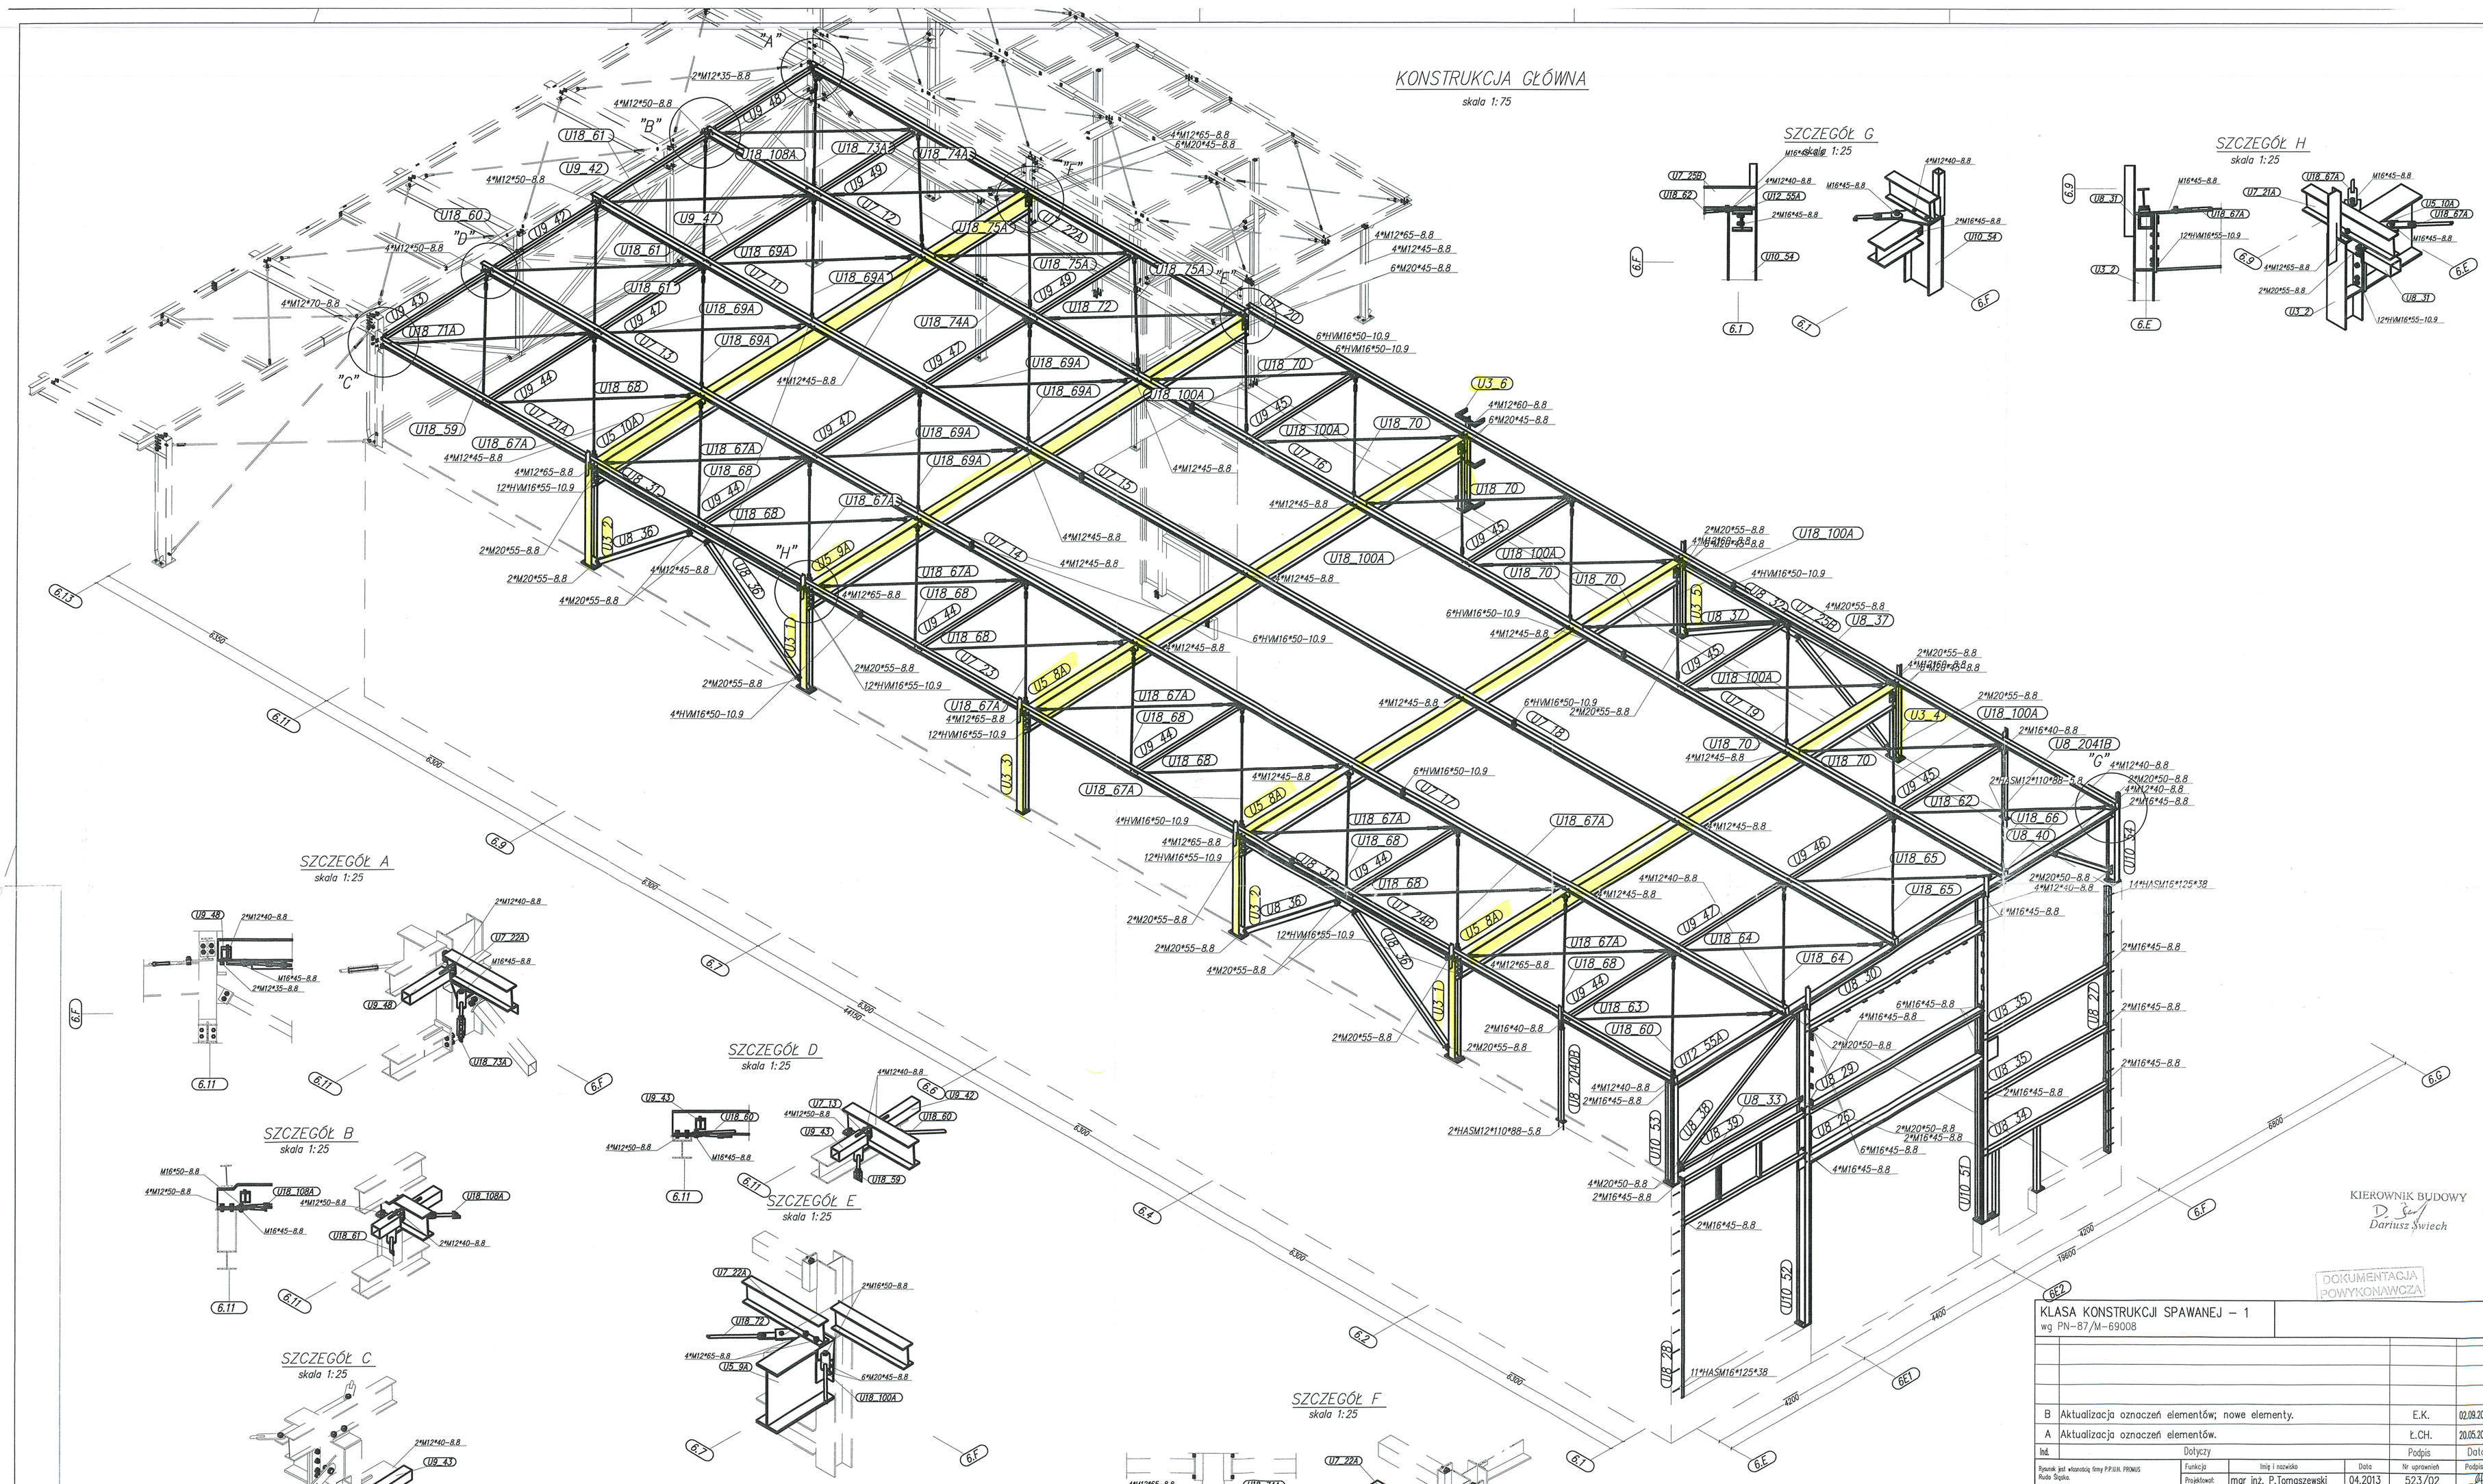

SZCZEGÓŁ G
skala 1:25

SZCZEGÓŁ H
skala 1:25

SZCZEGÓŁ A
skala 1:25

SZCZEGÓŁ B
skala 1:25

SZCZEGÓŁ C
skala 1:25

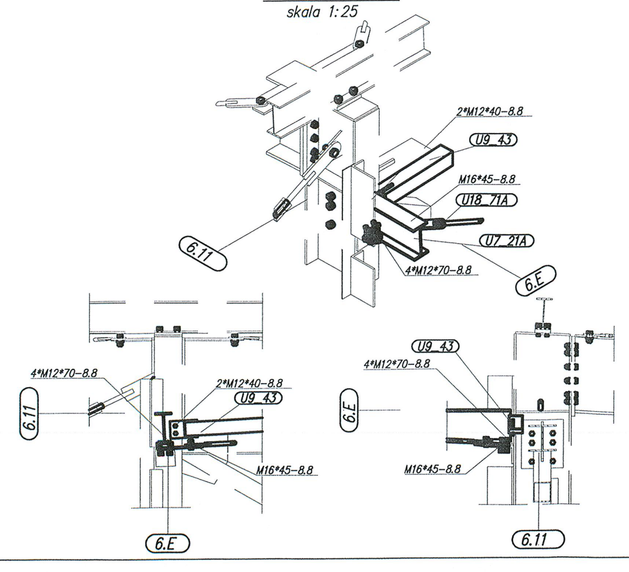

SZCZEGÓŁ D
skala 1:25

SZCZEGÓŁ E
skala 1:25

SZCZEGÓŁ F
skala 1:25

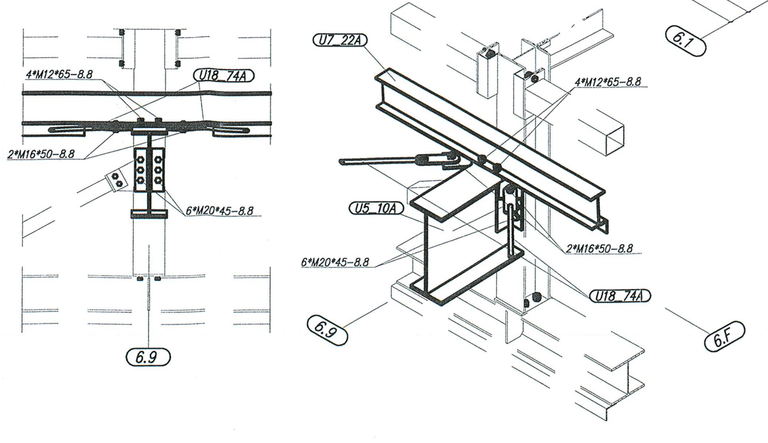

KIEROWNIK BUDOWY
Dariusz Świech

DOKUMENTACJA POWYKONAWCZA

KLASA KONSTRUKCJI SPAWANEJ – 1
wg PN-87/M-69008

Ind.	Dotyczy	Podpis	Data
B	Aktualizacja oznaczeń elementów; nowe elementy.	E.K.	02.09.2013
A	Aktualizacja oznaczeń elementów.	Ł.CH.	20.05.2013

Rysunek jest własnością firmy P.P.U.H. PROMUS Ruda Śląska.
Wszelkie prawa zastrzeżone. Rozpowszechnianie i kopiowanie dozwolone po pisemną zgodą właściciela prav.

Funkcja	Imię i nazwisko	Data	Nr uprawnień	Podpis
Projektował:	mgr inż. P.Tomaszewski	04.2013	523/02	
Sprawdził:	mgr inż. M.Wach	04.2013	555/76	
Wykonał:	mgr inż. Ł.Charyga	04.2013		

Konserwacja / Uwagi:
Piaskowanie – SA 2 1\2
Hempadur FastDry 1741 – 2x115 µm
Hempathane TopCoat 5521 – 50 µm
RAL 7035

Zleceniodawca:
STRABAG Sp. z o.o
Pruszków PL05–800 ul. Parzniewska 10

Nazwa projektu/Obiekt:
Międzygminny Zakład Kompleksowego Zagospodarowania Odpadów Komunalnych, 43–100 Tychy, ul. Lokalna

Skala:	Format rysunku:
1:75/25	A1

Nazwa rysunku:
KONSTRUKCJA STALOWA – OBIEKT 6d3.2
Rysunek zestawczy
Konstrukcja główna. Szczegóły

Nazwa pliku: U00_02
Faza projektu: PW

Nr rysunku: 3/1227–U00.02 | Indeks: B

DOKUMENTACJA POWYKONAWCZA

PRZEDSIĘBIORSTWO PRODUKCYJNO–USŁUGOWO–HANDLOWE
PROMUS® RUDA ŚLĄSKA
41–709 Ruda Śląska
ul. Gen. Hallera 18a
fax. +48 32 3420602
info@promus.com.pl
www.promus.com.pl