PRZEKRÓJ B-B
1:100

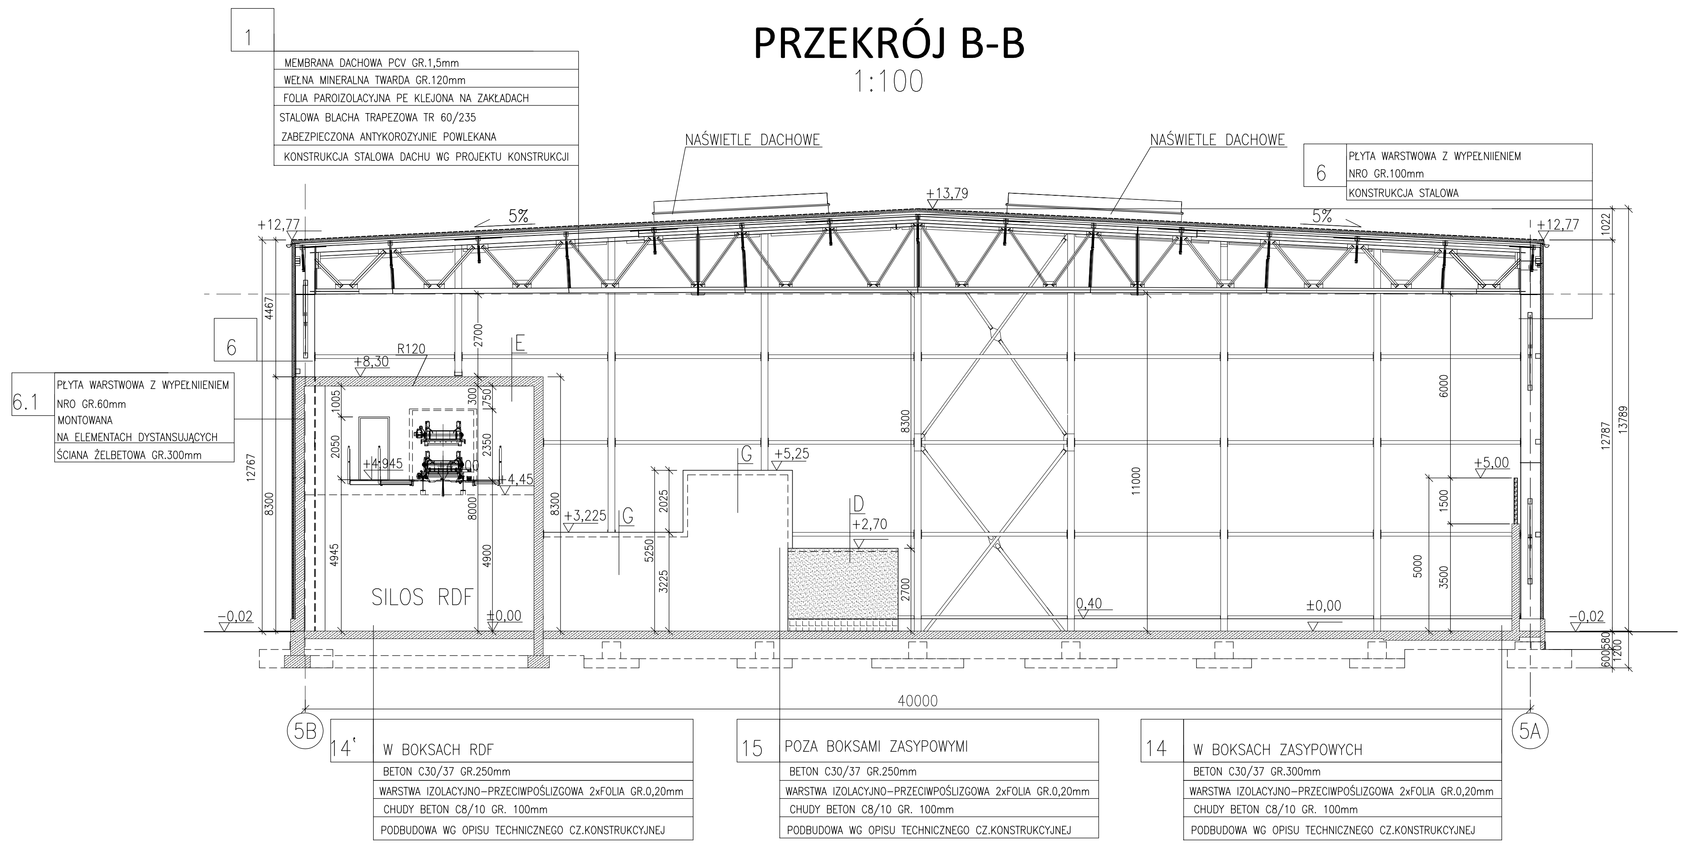

PRZEKRÓJ C-C
1:100

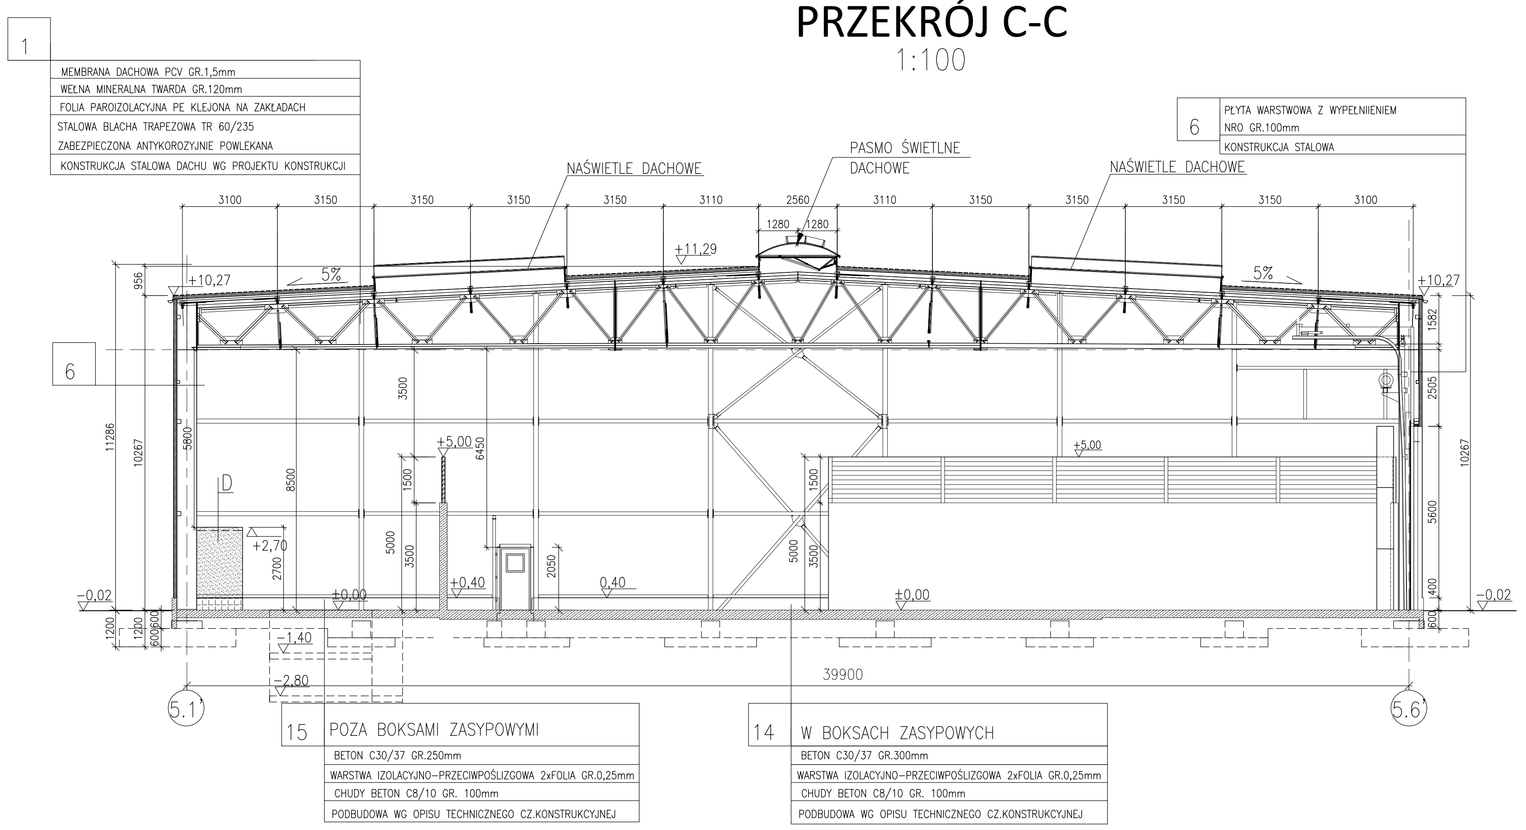

PRZEKRÓJ A-A
1:200

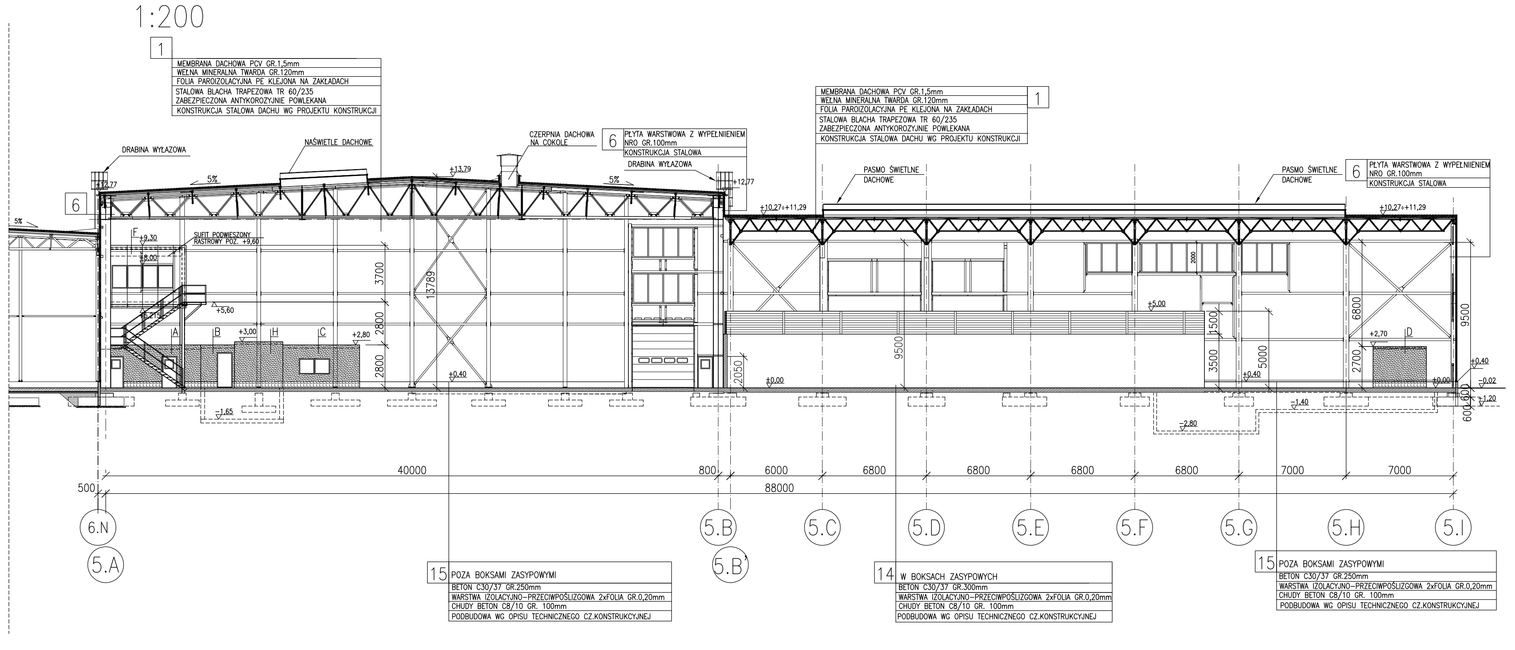

A	PRZEKRYCIE POMIESZCZENIA 5.6 ;5.7 WC MESKI ; WC DAMSKI
	MEMBRANA DACHOWA PVC GR. 1,5mm
	WEŁNA MINERALNA TWARDA GR. 160mm
	FOLIA PAROIZOLACYJNA PE KLEJONA NA ZAKŁADACH
	STROP ŻELBETOWY WG BRANŻY KONSTRUKCYJNEJ GR. 120mm
	TYNK NA SIATCE MALOWANY FARBĄ EMULSYJNĄ GR. 10mm
B	PRZEKRYCIE POMIESZCZENIA 5.8 POMIESZCZENIE SZAF ROZDZIELCZYCH
	MEMBRANA DACHOWA PVC GR. 1,5mm
	WEŁNA MINERALNA TWARDA GR. 80mm
	FOLIA PAROIZOLACYJNA PE KLEJONA NA ZAKŁADACH
	STROP ŻELBETOWY WG BRANŻY KONSTRUKCYJNEJ GR. 120mm
	TYNK NA SIATCE MALOWANY FARBĄ EMULSYJNĄ GR. 10mm
C	PRZEKRYCIE POMIESZCZENIA 5.5 POM. BIEŻĄCYCH NAPRAW Z MAGAZYNKIEM PODRĘCZNYM
	MEMBRANA DACHOWA PVC GR. 1,5mm
	WEŁNA MINERALNA TWARDA GR. 80mm
	FOLIA PAROIZOLACYJNA PE KLEJONA NA ZAKŁADACH
	STROP ŻELBETOWY WG BRANŻY KONSTRUKCYJNEJ GR. 120mm
	TYNK NA SIATCE MALOWANY FARBĄ EMULSYJNĄ GR. 10mm
D	PRZEKRYCIE POMIESZCZENIA 5a.1 ;5.3 ; 5.4 POMIESZCZENIA ROZDZIELNIC NR 1 ;2 ;3
	STROP ŻELBETOWY WG BRANŻY KONSTRUKCYJNEJ GR. 100mm
E	PRZEKRYCIE POMIESZCZENIA 5.1 ;5.2 POMIESZCZENIA SILOSÓW RDF 1 ; RDF2
	STROP ŻELBETOWY WG BRANŻY KONSTRUKCYJNEJ GR. 300mm
F	PRZEKRYCIE POMIESZCZENIA 5.9 ; 5.10 POMIESZCZENIE STACJI OPERATORSKIEJ ZAKŁADU ORAZ IT
	MEMBRANA DACHOWA PVC GR. 1,5mm
	WEŁNA MINERALNA TWARDA GR. 160mm
	FOLIA PAROIZOLACYJNA PE KLEJONA NA ZAKŁADACH
	BALCHA TRAPEZOWA OCYNKOWANA WG PROJ. KONSTRUKCYJNEGO
	KONSTRUKCJA STALOWA WG PROJEKTU KONSTRUKCYJNEGO
	SUFIT PODWIESZONY RASTROWY 600x600mm
	ROZWIĄZANIE ALTERNATYWNE DLA POWYŻSZEGO
F	PRZEKRYCIE POMIESZCZENIA 5.9 ; 5.10 POMIESZCZENIE STACJI OPERATORSKIEJ ZAKŁADU ORAZ IT
	PŁYTA WARSTWOWA DACHOWA
	WYPEŁNIONA PIANKĄ PIR GR. 100mm
	KONSTRUKCJA STALOWA WG PROJEKTU KONSTRUKCYJNEGO
	SUFIT PODWIESZONY RASTROWY 600x600mm
G	PRZEKRYCIE POMIESZCZENIA 5.14 POMIESZCZENIE GASZENIA RDF – REI 60
	2xPŁYTA FEMACELL – 10+12,5 mm
	WEŁNA MINERALNA 70 mm, 30 kg/m3 KONSTRUKCJA STALOWA 100 mm DO KTÓREJ MOCOWANE SĄ
	SYSYEMOWE PROFILE STALOWE 100 mm
	2xPŁYTA FEMACELL – 10+12,5 mm
H	PRZEKRYCIE POMIESZCZENIA 5.11 POMIESZCZENIE WĘZŁA CIEPLNEGO
	MEMBRANA DACHOWA PVC GR. 1,5mm
	WEŁNA MINERALNA TWARDA GR. 50mm
	FOLIA PAROIZOLACYJNA PE KLEJONA NA ZAKŁADACH
	STROP ŻELBETOWY GR. 100mm
	TYNK NA SIATCE MALOWANY FARBĄ EMULSYJNĄ GR. 10mm

UWAGI:

1. RYSUNEK ROZPATRYWAĆ ŁĄCZNIE Z RYSUNKAMI KONSTRUKCYJNYMI, INSTALACYJNYMI, CZĘŚCIĄ TECHNOLOGICZNA ORAZ OPISEM TECHNICZNYM.
2. IZOLACJE POSADZEK I ŚCIAN – PATRZ OPIS TECHNICZNY CZĘŚĆ KONSTRUKCYJNA
3. RYSUNEK ROZPATRYWAĆ ŁĄCZNIE Z RYSUNKAMI ARCHITEKTONICZNYMI, ZKZOK_PW_05_00_100 ; ZKZOK_PW_05_00_101 ; ZKZOK_PW_05_00_102 ZKZOK_PW_05_00_200
4. OTWORY POD INSTALCJE BRANŻOWE ORAZ TECHNOLOGICZNE ZLOKALIZOWANE W ŚCIANACH I PRZEKRYCIACH ZEWNĘTRZNYCH ORAZ WEWNĘTRZNYCH WYKONANYCH W KONSTRUKCJI ŻELBETOWEJ LUB MUROWANEJ WYDANO W ODRĘBNYM OPRACOWANIU BRANŻY KONSTRUKCYJNEJ.
POWYŻSZE DOTYCZY TAKŻE PRZEJŚĆ Z KLAPAMI I ZABEZPIECZENIAMI PRZECIWPOŻAROWYMI W ŚCIANACH I STROPACH ODDZIELEŃ PRZECIWPOŻAROWYCH.

Poz. ±0,000m = 239,000 m.n.p.m

DOKUMENTACJA POWYKONAWCZA

20.03.2014	00		arch. A.KAMIŃSKI m.w. 15/0526	arch. R.GRONSKI m.w. 507/10; arch. M.GIARSCH m.w. 426/0	arch.A.GRONSKI m.w. 507/6

STRABAG

STRABAG Sp. z o.o.
ul. Parzniewska 10
PL 05-800 Pruszków

INWESTOR *INVESTOR*	Międzygminne Przedsiębiorstwo Gospodarki Odpadami i Energetyki Odnawialnej „Master" Sp. z o.o. ul. Grota Roweckiego 44, 43-100 Tychy
ZAMAWIAJĄCY *CLIENT*	Międzygminne Przedsiębiorstwo Gospodarki Odpadami i Energetyki Odnawialnej „Master" Sp. z o.o. ul. Grota Roweckiego 44, 43-100 Tychy
ZADANIE INWESTYCYJNE *INVESTMENT TASK*	Międzygminny Zakład Kompleksowego Zagospodarowania Odpadów Komunalnych w Tychach 43-100 Tychy, ul. Lokalna
OBIEKT *OBJECT*	5. HALA SEGREGACJI MECHANICZNEJ I KOMPONENTÓW RDF
CZĘŚĆ *PART*	ARCHITEKTONICZNA

	IMIĘ I NAZWISKO *NAME*	NR UPRAWNIEŃ / PROFESJONALI PERMIT SPECJALNOŚĆ / SPECIALITY	DATA *DATE*	PODPIS *SIGNATURE*	FAZA *PHASE*	DOKUMENT. POWYKONAWCZA	DP	SKALA *SCALE* 1:100;1:200
OPRACOWAŁ *DRAWN BY*	Tadeusz Pasternak	15/06 *ARCHITEKTONICZNA*	8.11.2012			TYTUŁ RYSUNKU / *DRAWING TITLE*		
PROJEKTOWAŁ *DESIGNED BY*	Tadeusz Pasternak	15/06 *ARCHITEKTONICZNA*	8.11.2012			PRZEKRÓJE A-A; B-B; C-C		
SPRAWDZIŁ *CHECKED BY*	A.KADLUK-JAGIEŁŁA	15/05 *ARCHITEKTONICZNA*	8.11.2012					

NR PROJEKTU *PROJECT No*	NR OBIEKTU *OBJECT No*	BRANŻA *BRANCH*	NUMER RYSUNKU *DRAWING NUMBER*	REWIZJA *REVISION*
ZKZOK	5	B	05 00 300	00

A0